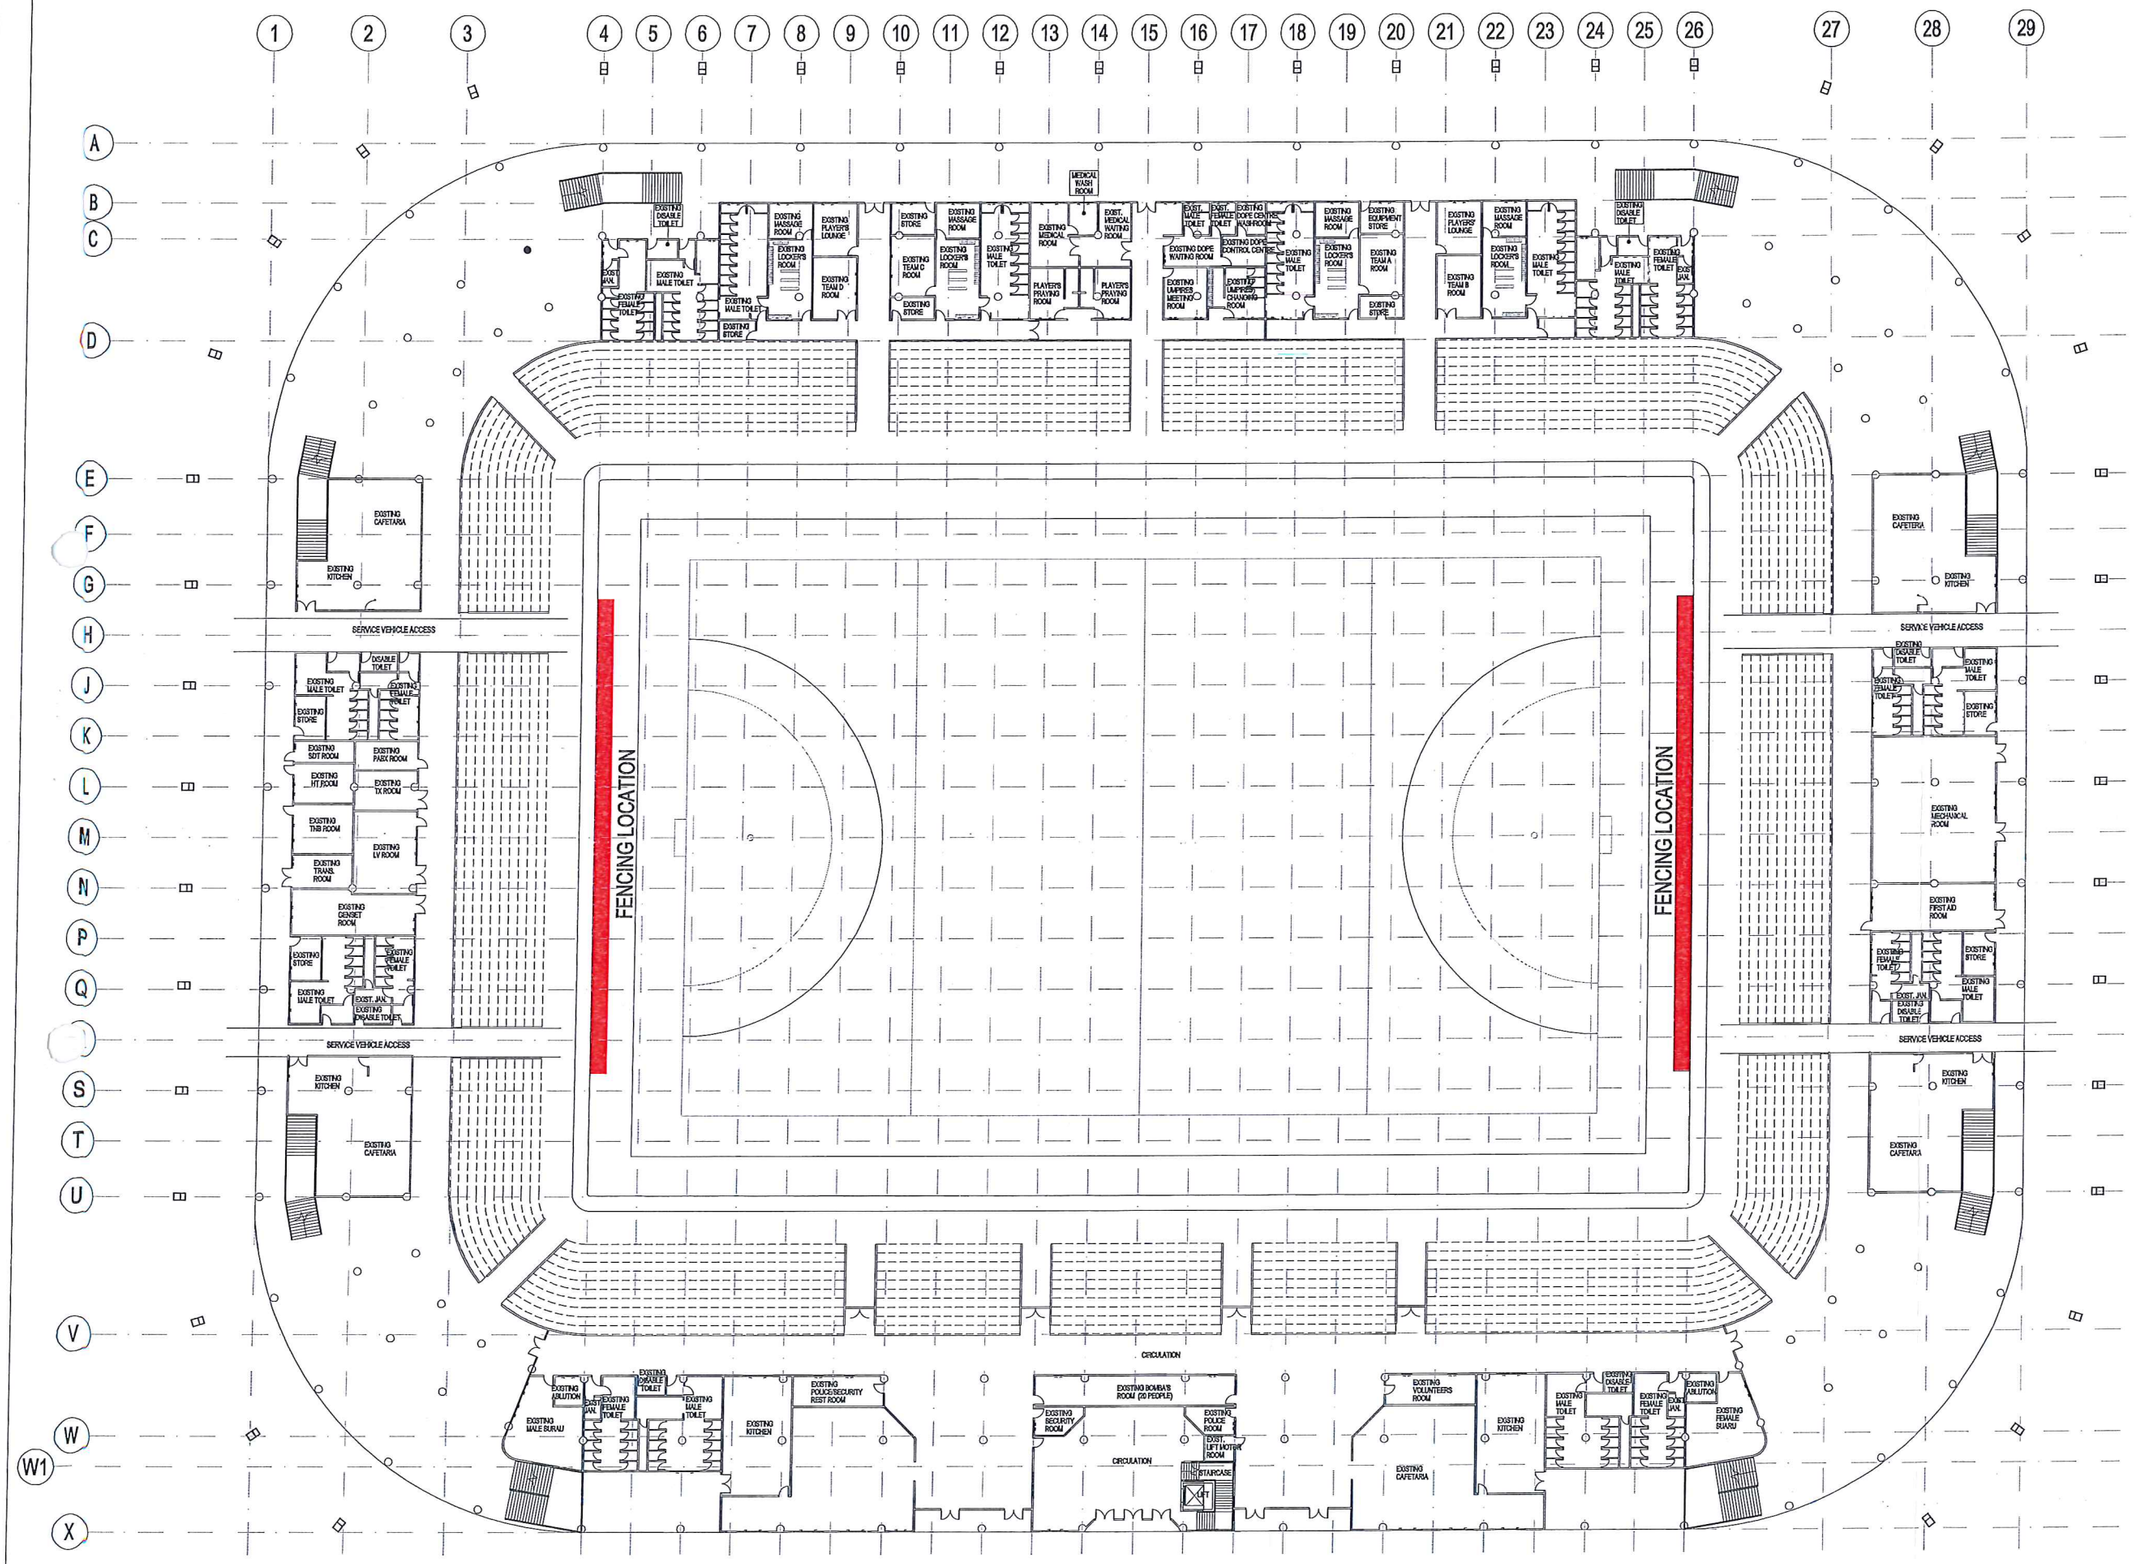

TAJUK PROJEK

CADANGAN TAMBAHAN DAN PERUBAHAN SERTA MENAIKTARAF BANGUNAN STADIUM NASIONAL , STADIUM HOKI 1 & STADIUM HOKI 2 SEDIA ADA DI KOMPLEKS SUKAN NEGARA BUKIT JALIL DI ATAS SEBAHAGIAN PT 2875, SEBAHAGIAN LOT 35323 & SEBAHAGIAN LOT 38207 ,BUKIT JALIL, MUKIM PETALING, DALAM BANDARAYA KUALA LUMPUR
UNTUK
TETUAN PERBADANAN STADIUM MALAYSIA

NO.	TARIKH	PERKARA	PINDAAN
	00-00-0000	XXX	XXX

PEMILIK TANAH

KERAJAAN MALAYSIA
PESURUHJAYA TANAH PERSEKUTUAN
SEKSYEN HARTA TANAH PERSEKUTUAN,
KEMENTERIAN SUMBER ASLI & ALAM SEKITAR, ARAS 2,
WISMA SUMBER ASLI, NO. 25,PERSIARAN, PRESINT 4, 62574 PUTRAJAYA.

PEMILIK PROJEK

KEMENTERIAN BELIA DAN SUKAN
JABATAN BELIA DAN SUKAN NEGARA,
ARAS 14, MENARA KBS, KEMENTERIAN BELIA DAN SUKAN,
NO 27 PERSIARAN PERDANA, PRESINT 4, 62570 PUTRA JAYA

PEMILIK BANGUNAN

PERBADANAN STADIUM MALAYSIA
PERBADANAN STADIUM MALAYSIA ARAS 1,
STADIUM NASIONAL KOMPLEKS SUKAN NEGARA
BUKIT JALIL, 57700 KUALA LUMPUR

PENGURUSAN PROJEK

REAL PROJECT MANAGEMENT SDN. BHD.
27-2, LEVEL 27, MENARA TA ONE,
NO 22, JALAN P RAMLEE,
50250 KUALA LUMPUR.

PEMAJU

RUKUN JUANG SDN BHD
LEVEL 30, MENARA ALLIANZ SENTRAL,
NO. 203 JALAN TUN SAMBANTHAN, KUALA LUMPUR SENTRAL
PO BOX 12640, 50470 KUALA LUMPUR.

ARKITEK

RSP ARCHITECTS SDN BHD
SUITE 3A-18, LEVEL 18, BLOCK 3A, PLAZA SENTRAL,
JALAN STESEN SENTRAL 5, 50470 KUALA LUMPUR.
TEL:03-22736336 FAX:03-22736537 EMAIL:rspo@rspkl.com

"Saya mempercayai bahawa perinci-perinci dalam pelan-pelan ini adalah menurut kehendak-kehendak Undang-undang Kecil Bangunan Seragam 1984 dan saya setuju terima tanggungjawab"

KONTRAKTOR UTAMA (TP 05)

BGMC CORPORATION SDN BHD
(381037-A)
A-3A-02, BLOK A LEVEL 3A, SOHO PARK
ONE CITY, JALAN USJ 25/1, 47650
SUBANG JAYA, SELANGOR
T : 603-5115 1128 F : 603-5115 1126

DISEMAK OLEH:

DATO' TEH KOK LEE

TAJUK LUKISAN

CHAIN-LINK FENCING AT HOCKEY STADIUM 1 LAYOUT

NO. LUKISAN	PINDAAN
B&G/BJNS/ARCH/FENCING H1 & H2	1 2 3 4 5 6 7 8 9 10 11 12

SKALA :	TARIKH : 18 MAY 2017
DILUKIS OLEH : ERIC LIM	DISEMAK OLEH : ERIC LIM

ASBUILT DRAWING

NOTA :